




Plan 2

RELATIONSRTNING

Kv MAKARONEN Nr 5			
Sundbyberg			
Relationsritning			
Plan 2			
Arb nr	1119	Handl ritad av	AH/JB
Ritm nr	A9 02	Datum	980129
Ansvarig			
Megaron arkitekter AB			
Peter Mandel & Anders Högberg Ark SAR			
Box 1388	S-172 27 SUNDBYBERG	Tel (+468)290160	

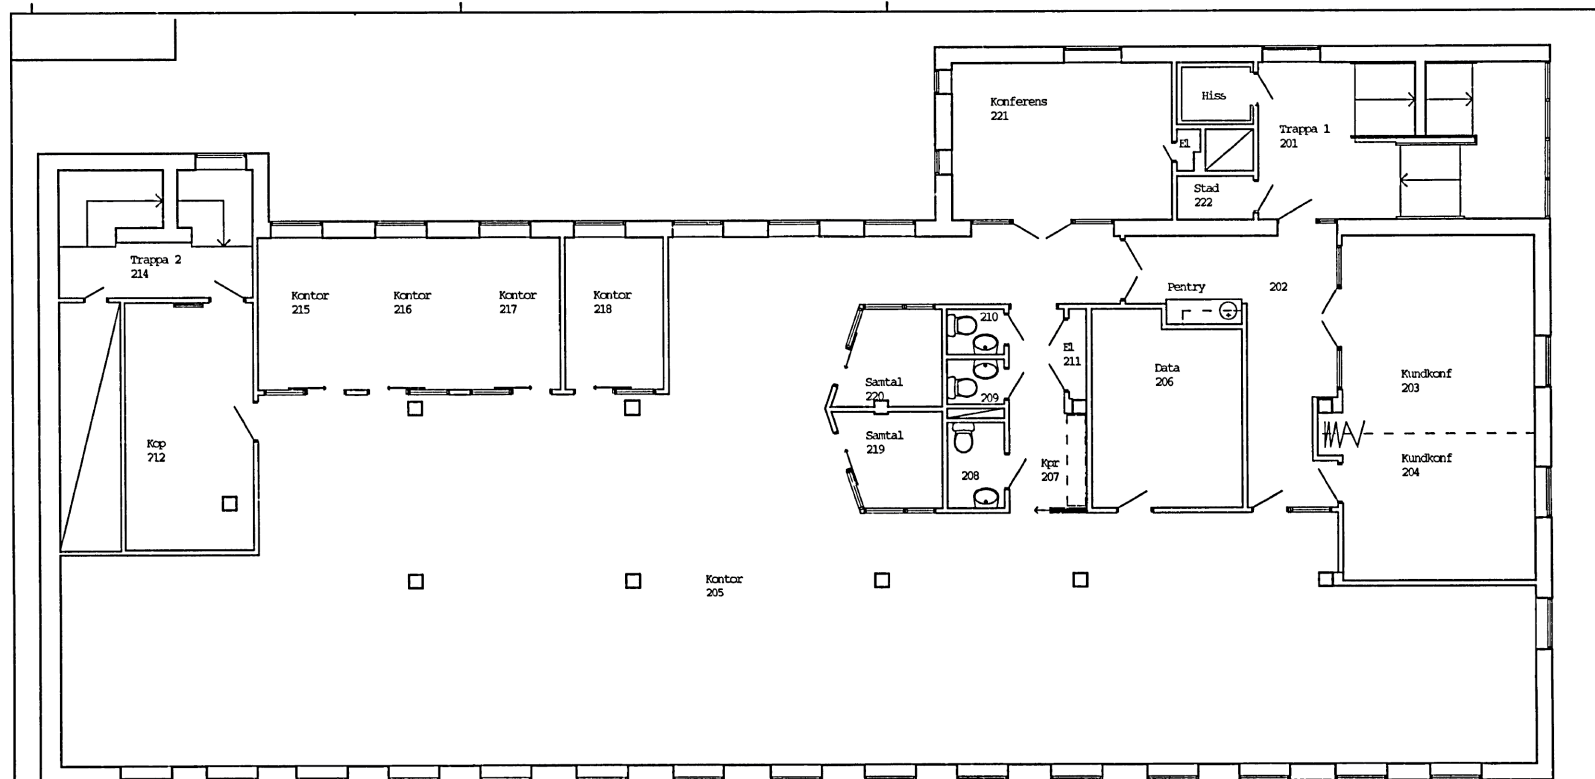